
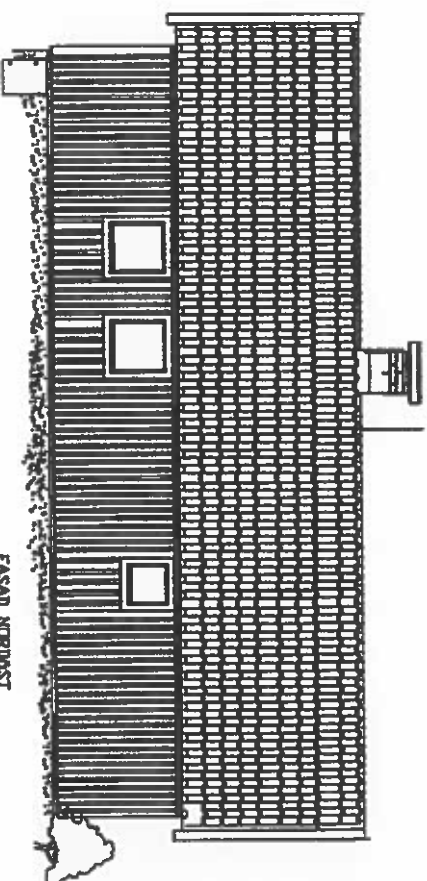
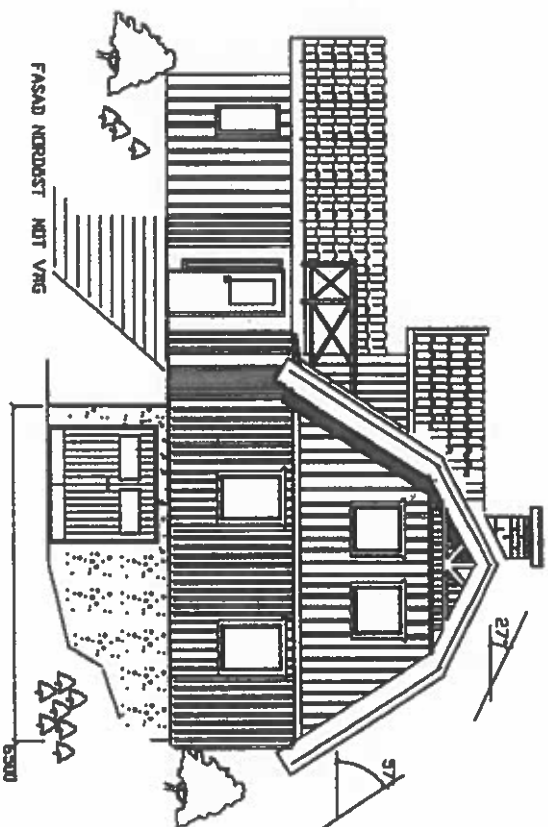
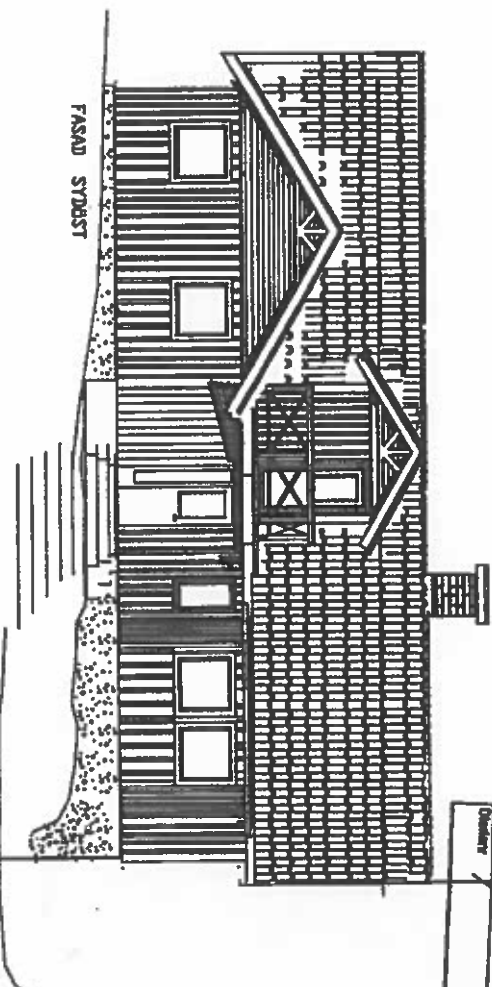


2011-02-02

Ösknär

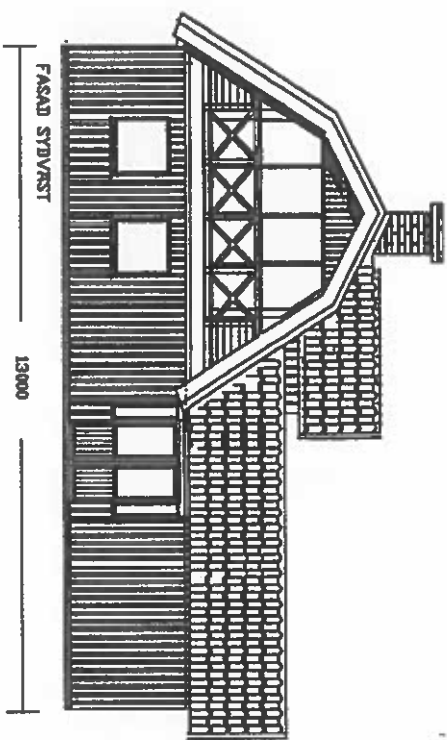

RELATIONSHANDLING

BOHÅLD design arkitektur
Box 57 139 022 Värmdö

Tillbyggnad arbetsstudios Fasaderr

EVLINGE 912
HINSÄRNINGEN 20 A
VÄRMDO KOMMUN

DATUM 20000227 // 20101103

ANSVARIG
Patrik o Arne Nordlund

SKALA 1:100